

Usługi Geodezyjne
Grzegorz Ogórek

Woj. dolnośląskie
Powiat : dzierżoniowski
Miasto : Bielawa
Obręb : Osiedle

58-250 Pieszyce ul. H. Brodatego 8
NIP 882-002-11-75, Regon 890008682

GK.6640.1.124.2023


Obiekt : ul. Władysława Sikorskiego -dz. nr 1573

MAPA Z GEODEZYJNEJ INWENTARYZACJI POWYKONAWCZEJ BUDOWY PIĘCIU GARAŻY
JEDNOSTANOWISKOWYCH Z WEWNĘTRZNĄ INSTALACJĄ ELEKTRYCZNĄ USYTUOWANYCH W BIELAWIE PRZY UL.
SIKORSKIEGO NA DZIAŁCE OZNACZONEJ NUMEREM EWIDENCYJNYM 1573 ,OBRĘB OSIEDLE
SKALA 1:500

Poświadczam, że niniejszy dokument został opracowany w wyniku prac geodezyjnych i kartograficznych, których rezultaty zawiera operat techniczny pozytywnie zweryfikowany. Jednocześnie jestem świadomy odpowiedzialności karnej za złożenie fałszywego oświadczenia.	
Nazwa organu Służby Geodezyjnej i Kartograficznej, który otrzymał zgłoszenie pracy geodezyjnej	Starosta Dzierżoniowski
Wykonawca pracy geodezyjnej	Usługi Geodezyjne Grzegorz Ogórek
Imię i nazwisko oraz nr uprawnień zawodowych kierownika pracy geodezyjnej	Grzegorz Ogórek, nr upr. 14798

budowlanym

13.02.2023
Grzegorz Ogórek
GEODETA UPRAWNIENIY
58-250 Pieszyce, ul. H. Brodatego 8
Tel. 74 836 56 78
Up. Nr 14798
Wydana przez Ministra Gospodarki
Przestrzennej i Budownictwa z dnia 26.10.85r

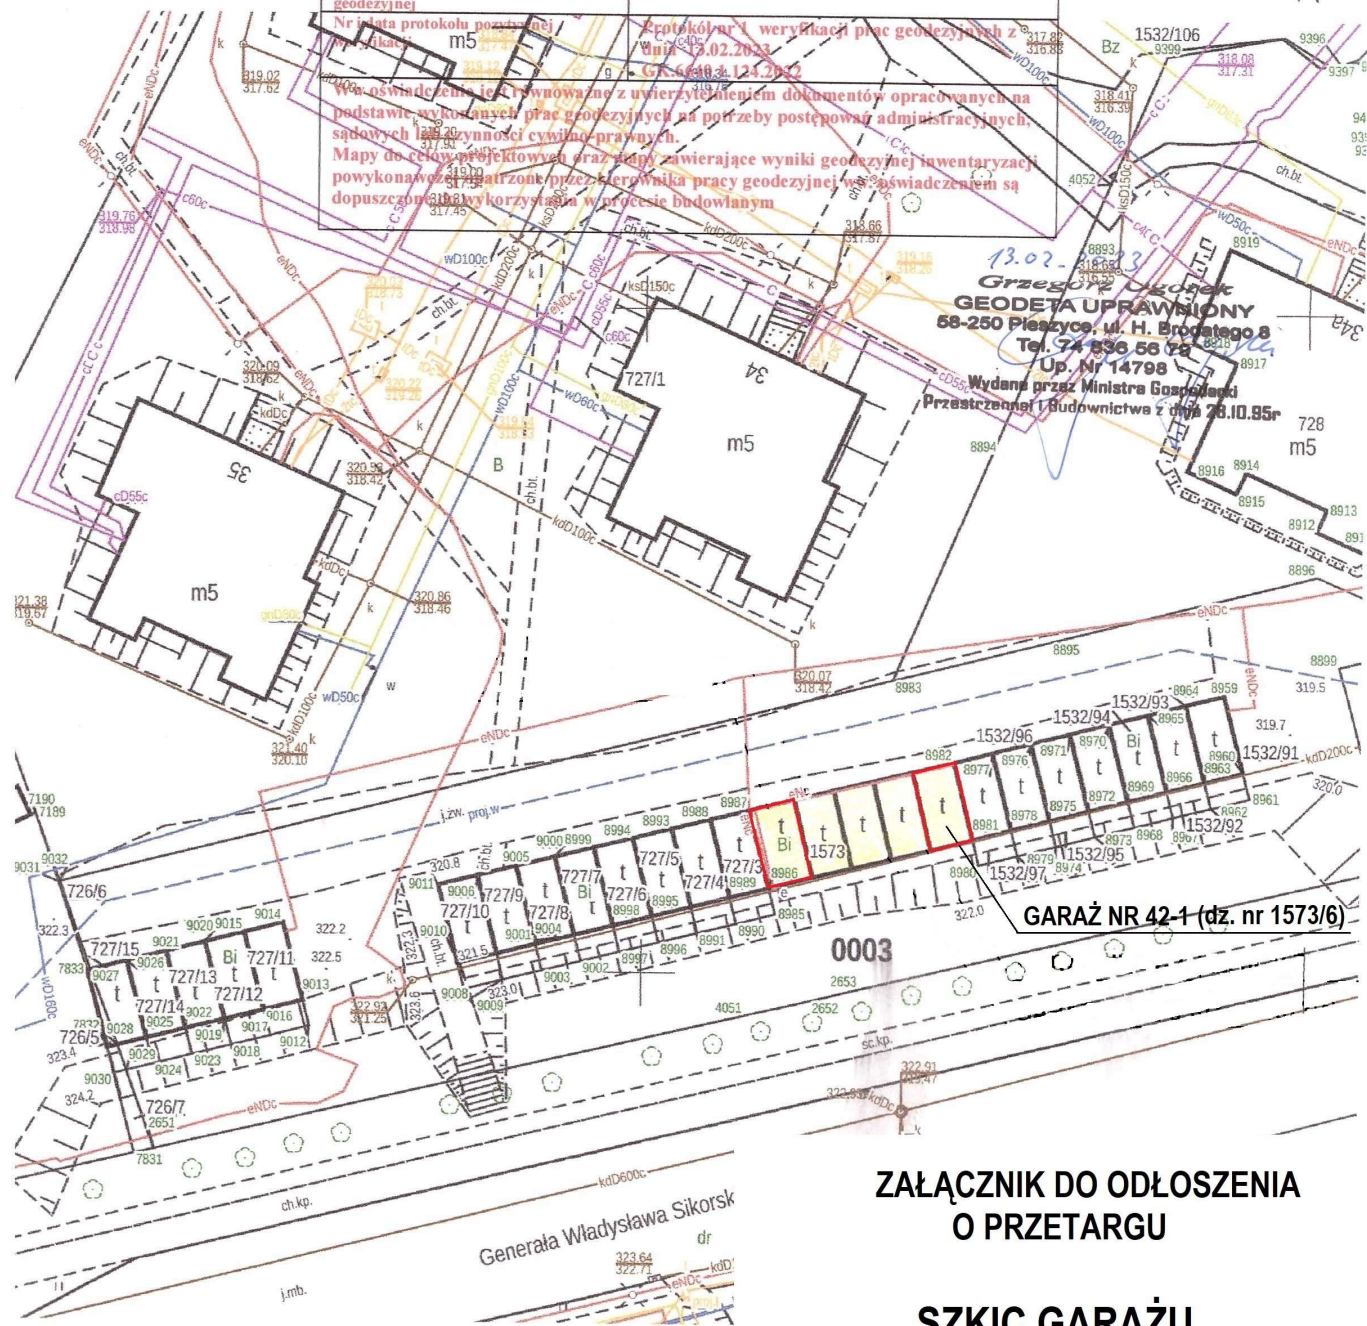

ZAŁĄCZNIK DO ODŁOSZENIA
O PRZETARGU

SZKIC GARAŻU